

## プレイハウス G H P 保守点検業務委託仕様書

- 1 点検設備 鞍ヶ池公園プレイハウス内ガスヒートポンプエアコン  
アイシン社製
  - ・ TGMP355B2P-00200321
  - ・ TGMP355B2P-00200328
  - ・ TGMP560B2P-00200556
  - ・ TGMP560B2P-00200567
  - ・ TGMP560B2P-00200569
  
- 2 点検内容
  - ・ G H P（ガスヒートポンプエアコン）点検 5 台  
※フロン漏洩点検含む
  - ・ 室内機フィルター清掃 19 台
  
- 3 その他
  - （1）点検については別紙点検表（点検項目）により実施すること。またフィルター清掃については実施後の写真を添付し報告すること。
  - （2）業務に従事する従業員は、点検機器に精通した者を配置し、秩序ある業務の実施に努めること。
  - （3）業務の実施において、疑義が生じた場合は管理時事務所と協議すること。

GHP空調機点検表

施設名	鞍ヶ池公園プレイハウス	点検日	
室外機機種		サービス店	
室外機製造番号		点検担当者	
燃料種類	LPG	室外機運転時間	時間

GHP点検項目	
<p>エンジンオイルの点検</p> <p><input type="checkbox"/> エンジンオイルの量</p> <p><input type="checkbox"/> エンジンオイル洩れチェック</p> <p>コンプレッサーベルトの点検</p> <p><input type="checkbox"/> ベルトの状態</p> <p><input type="checkbox"/> ベルトの張り具合</p> <p>冷却水の点検</p> <p><input type="checkbox"/> 冷却水の量</p> <p>コンプレッサーの点検</p> <p><input type="checkbox"/> 異常音のチェック</p> <p>室外機運転時の点検</p> <p><input type="checkbox"/> 異常音のチェック</p>		<p>室外機運転データ測定</p> <table border="1"> <tr> <td>エンジンオイル量</td> <td>Fよりー</td> </tr> <tr> <td>エンジン水温</td> <td>℃</td> </tr> <tr> <td>冷媒吐出温度R</td> <td>℃</td> </tr> <tr> <td>冷媒吐出温度L</td> <td>℃</td> </tr> <tr> <td>冷媒低圧圧力</td> <td>Mpa</td> </tr> <tr> <td>冷媒高圧圧力</td> <td>Mpa</td> </tr> </table> <p>室内機点検</p> <p><input type="checkbox"/> エアーフィルターの清掃</p> <p><input type="checkbox"/> 運転時異常音のチェック</p> <p><input type="checkbox"/> リモコンでの動作確認</p> <p>室内機温度測定</p> <table border="1"> <thead> <tr> <th>室内機</th> <th>吸込み温度</th> <th>吹出し温度</th> <th>温度差</th> </tr> </thead> <tbody> <tr> <td></td> <td>℃</td> <td>℃</td> <td>0℃</td> </tr> <tr> <td></td> <td>℃</td> <td>℃</td> <td>0℃</td> </tr> <tr><td></td><td></td><td></td><td></td></tr> <tr><td></td><td></td><td></td><td></td></tr> <tr><td></td><td></td><td></td><td></td></tr> <tr><td></td><td></td><td></td><td></td></tr> <tr><td></td><td></td><td></td><td></td></tr> <tr><td></td><td></td><td></td><td></td></tr> </tbody> </table>		エンジンオイル量	Fよりー	エンジン水温	℃	冷媒吐出温度R	℃	冷媒吐出温度L	℃	冷媒低圧圧力	Mpa	冷媒高圧圧力	Mpa	室内機	吸込み温度	吹出し温度	温度差		℃	℃	0℃		℃	℃	0℃																								
エンジンオイル量	Fよりー	
エンジン水温	℃	
冷媒吐出温度R	℃	
冷媒吐出温度L	℃	
冷媒低圧圧力	Mpa	
冷媒高圧圧力	Mpa	
室内機	吸込み温度	吹出し温度	温度差	
	℃	℃	0℃	
	℃	℃	0℃	
<p>特記事項</p>	

記入 ○ 点検良好 × 点検不良 A 点検調整 C 清掃 L 補充 T 締付け

空 調 機 器 表

注記) 1. 電源は60Hz  
2. 電力はJIS電力の値  
3. 本機はオゾン破壊係数が0(R407, R410, R134a等)のものである。  
4. 屋内機はドレンアップメカ(壁掛けエアコン含む)、ロングライフフィルター付  
5. 天井カセット型はフィルター昇降機構付とする。  
6. 電気容量、ガス消費量は参考値とする。


### 換氣機器表

記 号	名 称	仕 様	設 置 場 所	電 源		台 数	備 考
				1-V	kw (参考値)		
FE-5	排気ファン	高圧用天井扇 送風量 480m <sup>3</sup> /H 機外静圧 50Pa、逆流防止ダンパー、深形フード150φ、配付部品一式共	2階 多目的室	1-100	0.062	2	
FE-6	排気ファン	高圧用天井扇 送風量 300m <sup>3</sup> /H 機外静圧 50Pa、逆流防止ダンパー、深形フード150φ、配付部品一式共	1階 スタックコート	1-100	0.028	1	
FE-8	排気ファン	トイレ用天井扇 送風量 570m <sup>3</sup> /H 機外静圧 50Pa、逆流防止ダンパー、深形フード150φ、配付部品一式共	2階 男子便所 2階 女子便所	1-100	0.082	1 1	
FE-9	排気ファン	トイレ用天井扇 送風量 300m <sup>3</sup> /H 機外静圧 50Pa、逆流防止ダンパー、深形フード150φ、配付部品一式共	1、2階 多目的便所 1、2階 倉庫	1-100	0.028	4	
FE-10	排気ファン	トイレ用天井扇 送風量 167m <sup>3</sup> /H 機外静圧 50Pa、逆流防止ダンパー、深形フード100φ、配付部品一式共	1階 清衣ポンプ室 1階 授衣室	1-100	0.017	2	
FE-11	排気ファン	通風用天井扇 送風量 167m <sup>3</sup> /H 機外静圧 50Pa、逆流防止ダンパー、深形フード100φ、配付部品一式共	1階 控室	1-100	0.017	1	
FE-12	予供養系統 排気ファン	ストレートシロッコファン(天井吊型) 273m <sup>3</sup> /H×機外静圧 100Pa 付部品:防振部金具・深形フード150φ・配付部品一式	1階 予供養所	1-100	0.054	1	
FE-13	給気ファン	有圧換気扇 送風量 2,450m <sup>3</sup> /H 初速度40cm、電動シッター付、ウェザーカバー、配付部品一式共	1階 階段室	1-100	0.150	1	





竣工图


施工者 株式会社 陣内工業所

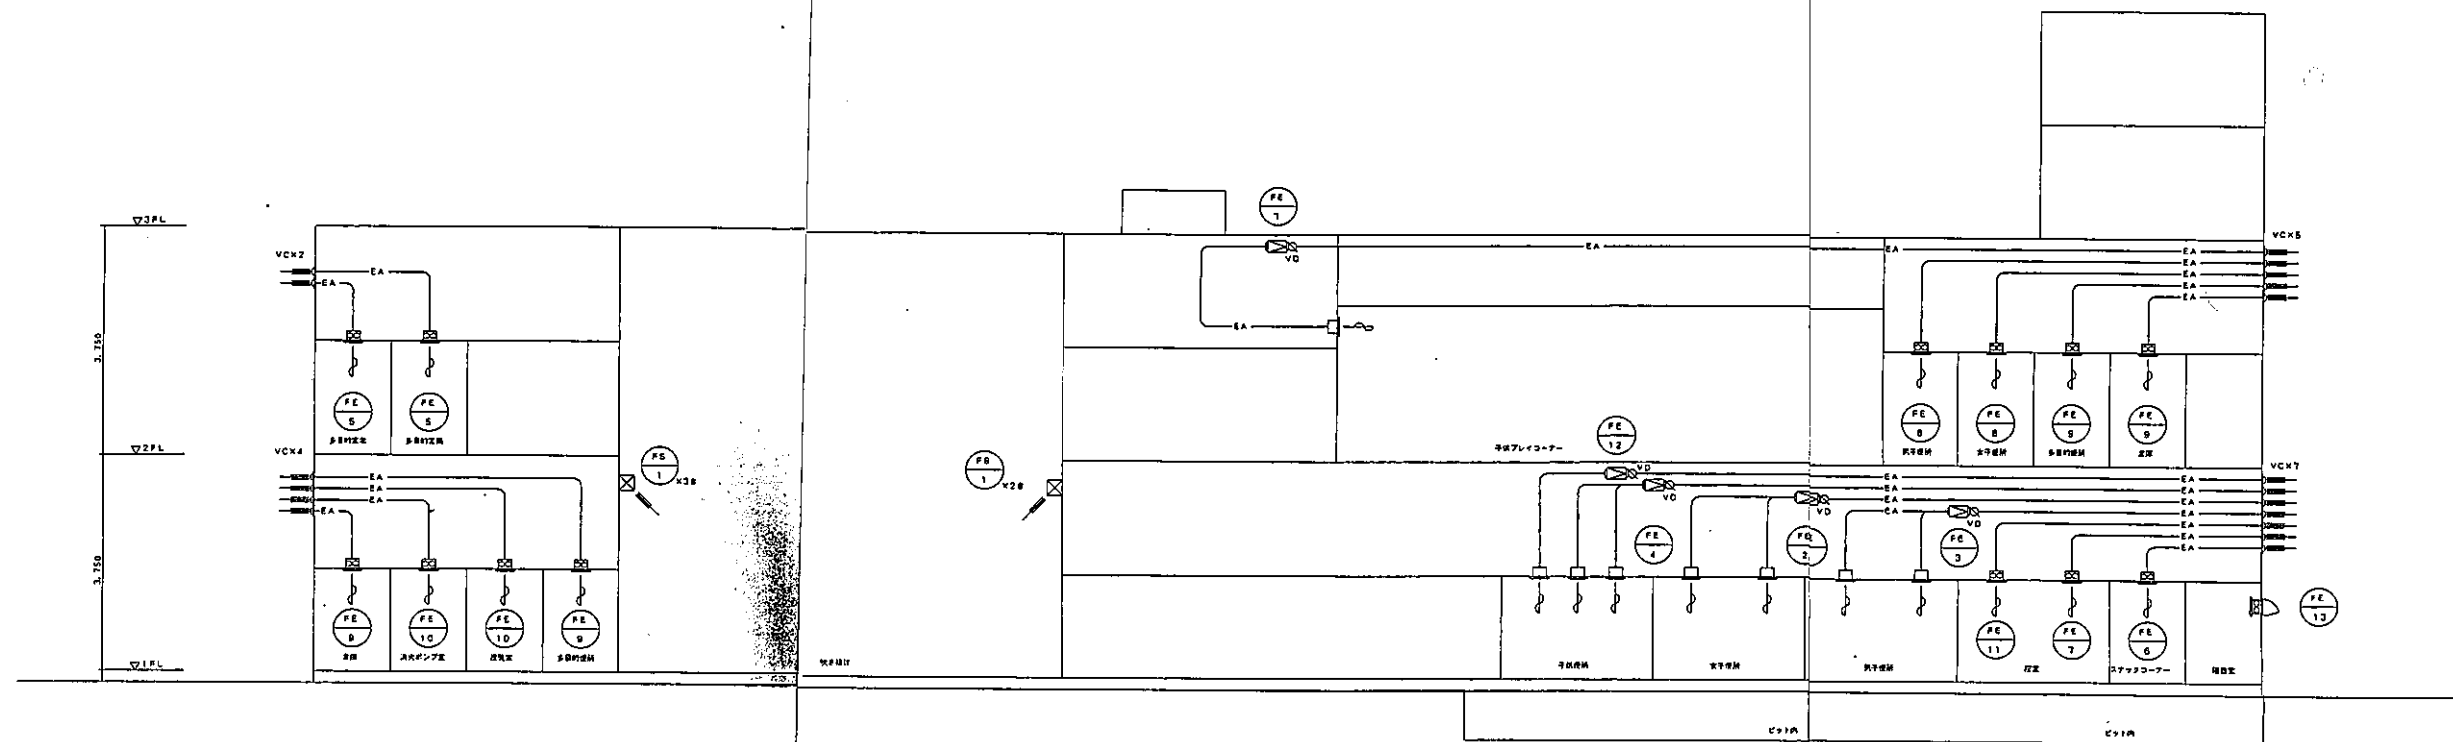No.	(仮称)桜ヶ池緑地プレイハウス建設空構設備工事				図面名称		図次		図号		株式会社 伊藤建築設計事務所
					設計図				15年 1月		
03	15	豊田市都市整備部 宮 崎 課	決定書	設計書	設計書	建築関係図書	第1分冊	第2分冊	第3分冊	図面枚数	
	年度						1	3	8	1082	



  ダ ク ト 系 統 ☒


凡		例	
記号	名称	材質	備考
—n—	冷媒配管	銅管(M)	GW保溫筒
—o—	ドレン管	硬質塩ビ管	//
	換気扇		
	天井扇		
 VO	風量調節ダンパー		
 FD	防火ダンパー		
⑤	リモコンスイッチ		電気配管配線共
⑥	サーモスタット		
---R---	将来工事		

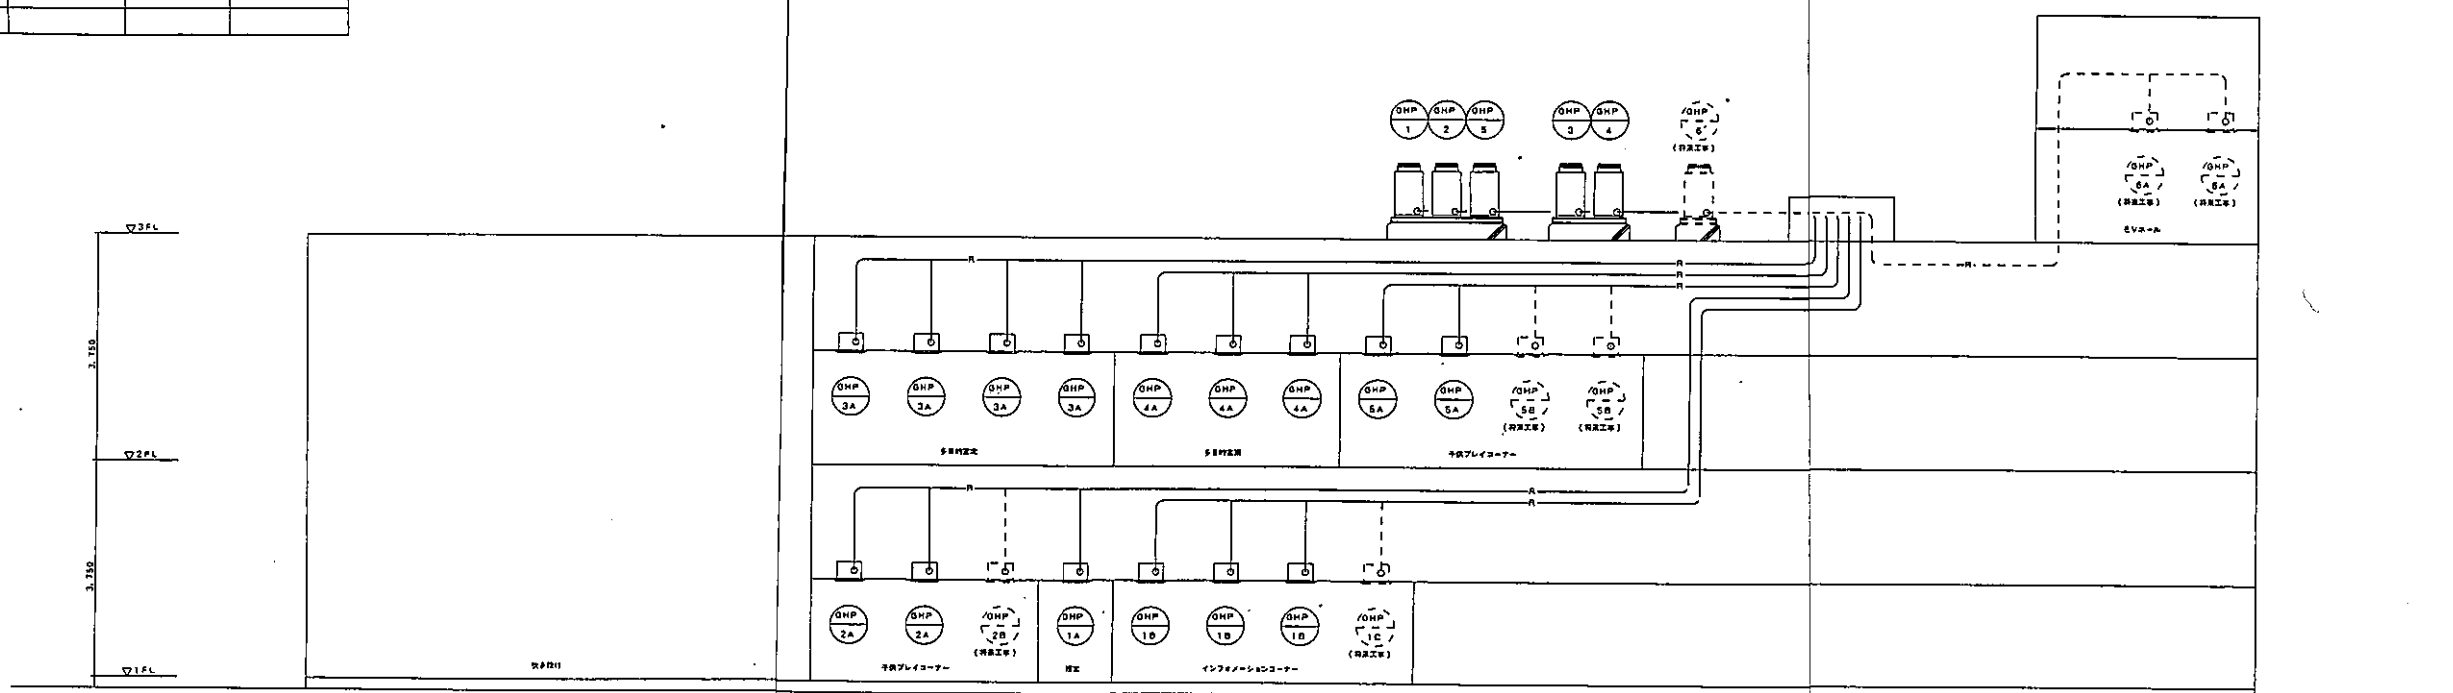

配 管 系 統 


竣工图

施工者 株式会社 陣内工業所

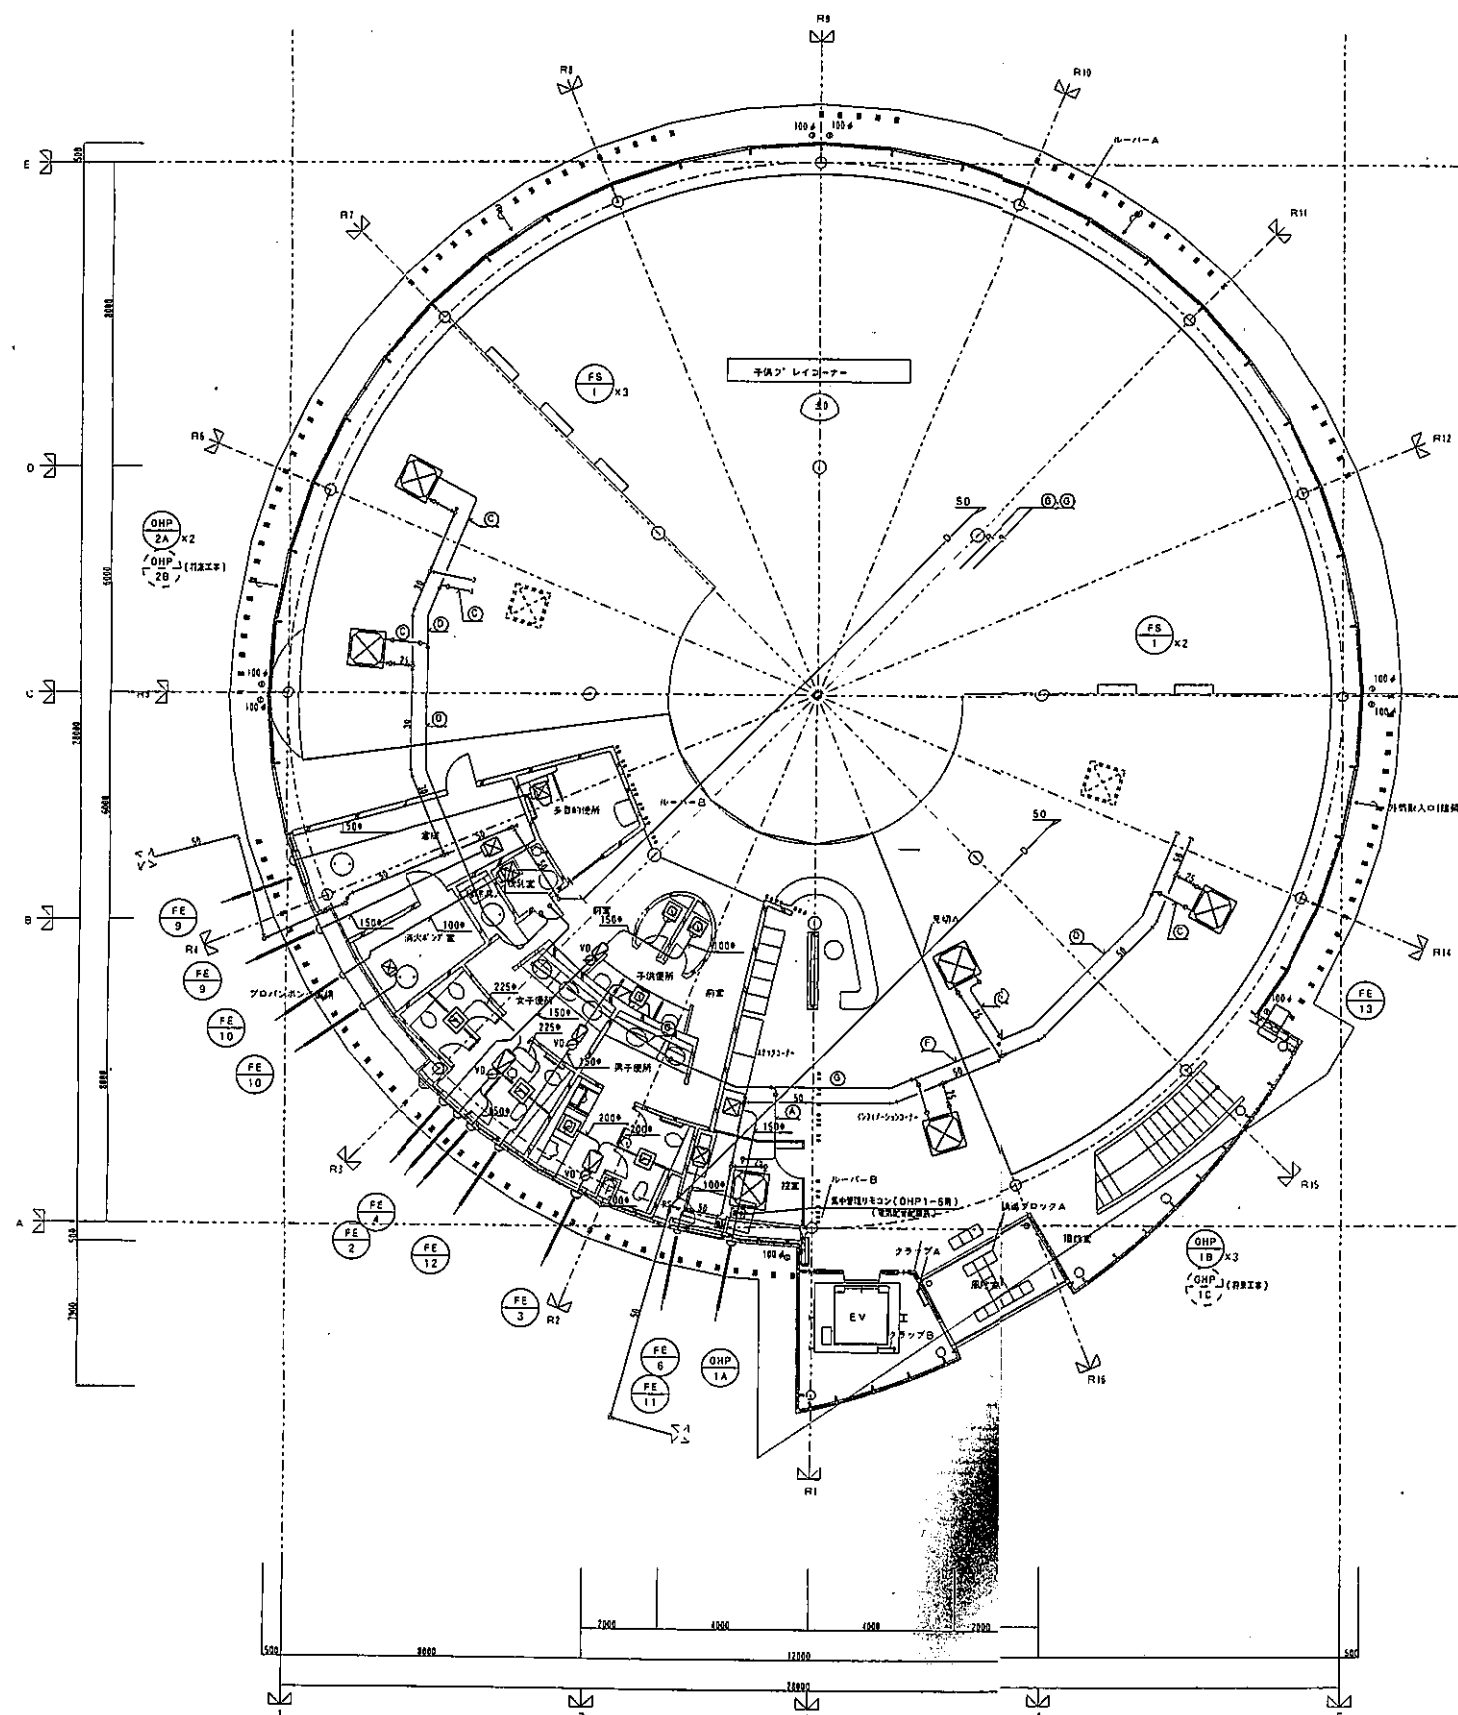

機出口・機出口リスト							
型 名	種類	品名	大きさ	ボックス大きさ	質量[kg]	個	
両子機	EA	H8	250×250	450×450×350H	400	2	
両子機	EA	HS	300×300	500×500×350H	600	2	
子機機	EA	HS	200×200	400×400×300H	136	2	
子機機	EA	HS	200×200	400×400×300H	273	1	

記号	液管	ガス管
(A)	6.35φ	12.7φ
(B)	9.52φ	15.88φ
(C)	9.52φ	19.05φ
(D)	12.7φ	25.4φ
(E)	12.7φ	31.8φ
(F)	15.88φ	31.8φ
(G)	19.05φ	38.1φ


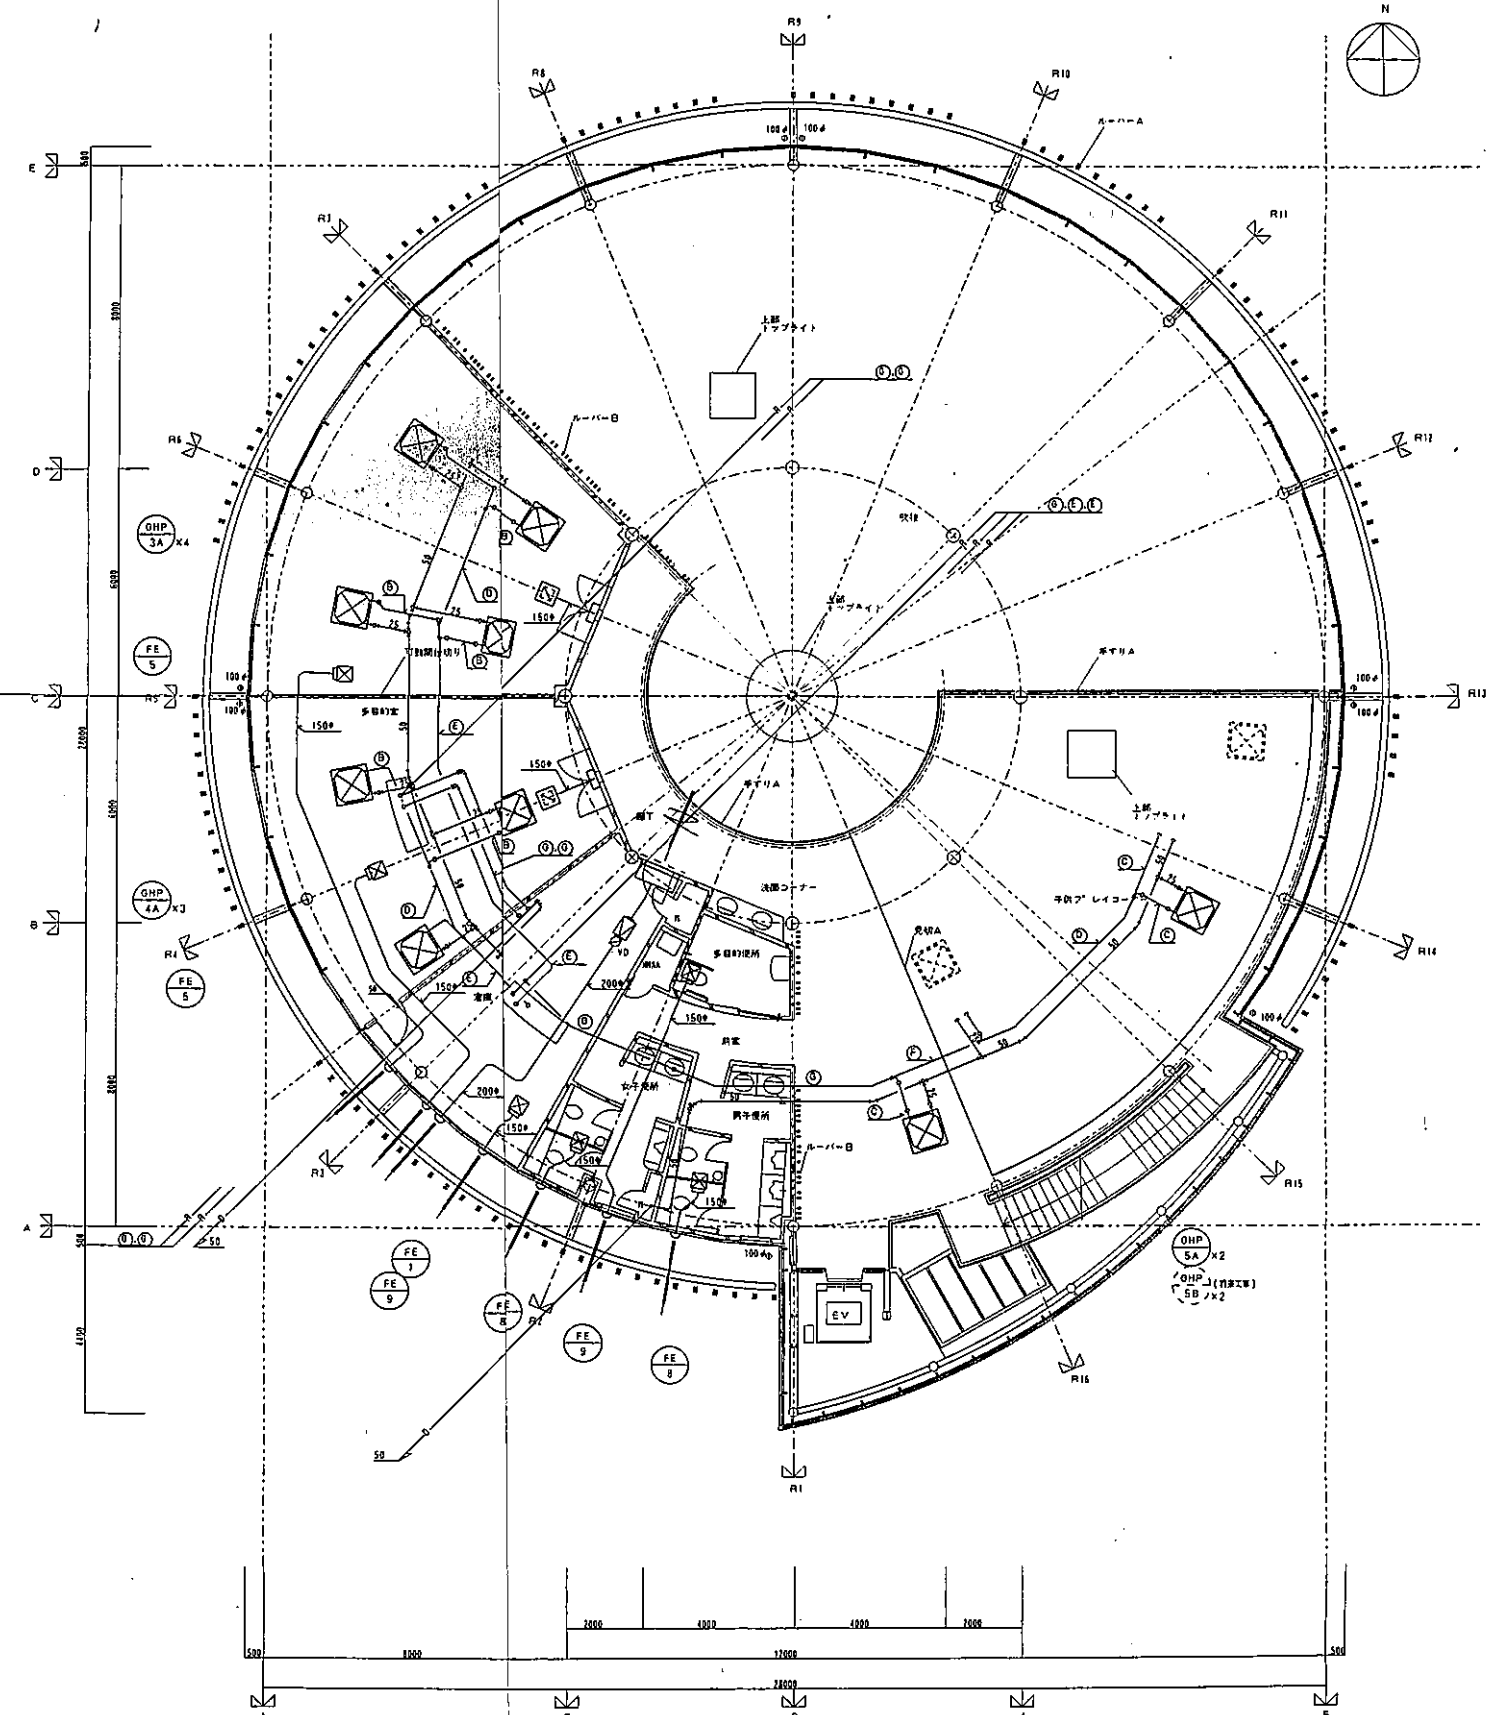


実 名		性別	科 名	大 小	ボックス大 小	積 重 (CM)	備 考
千代プリイコナー		EA	VS	700×350	900×550×350H	1,000	1
多量貯定		OA	VS	300×200	500×300×200H		2
多量貯定		OA	HS	250×250	450×450×300H		2

竣工图

施工者 株式会社 陣内工務所

05	【仮称】粉々池緑地プレイハウス建設空調設備工事		図面名称 1階平面図、2階平面図		図式 1/34		図番 15. 37		株式会社 伊藤建築設計事務所
	15 年度	夏田市都市整備部 営 繕 課	決定者	設計者	建築監理者	供1台数 1	供2台数 3	供3台数 8	

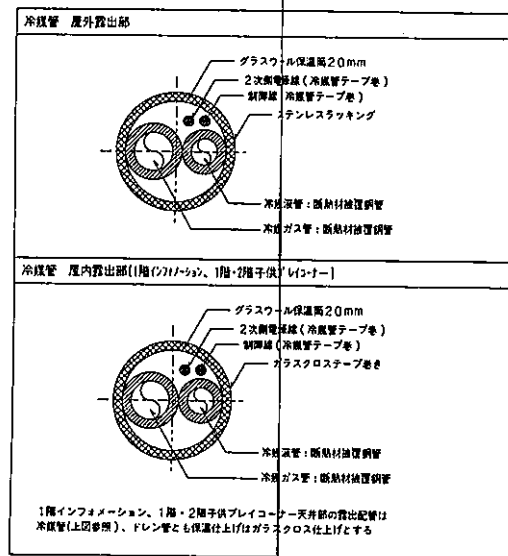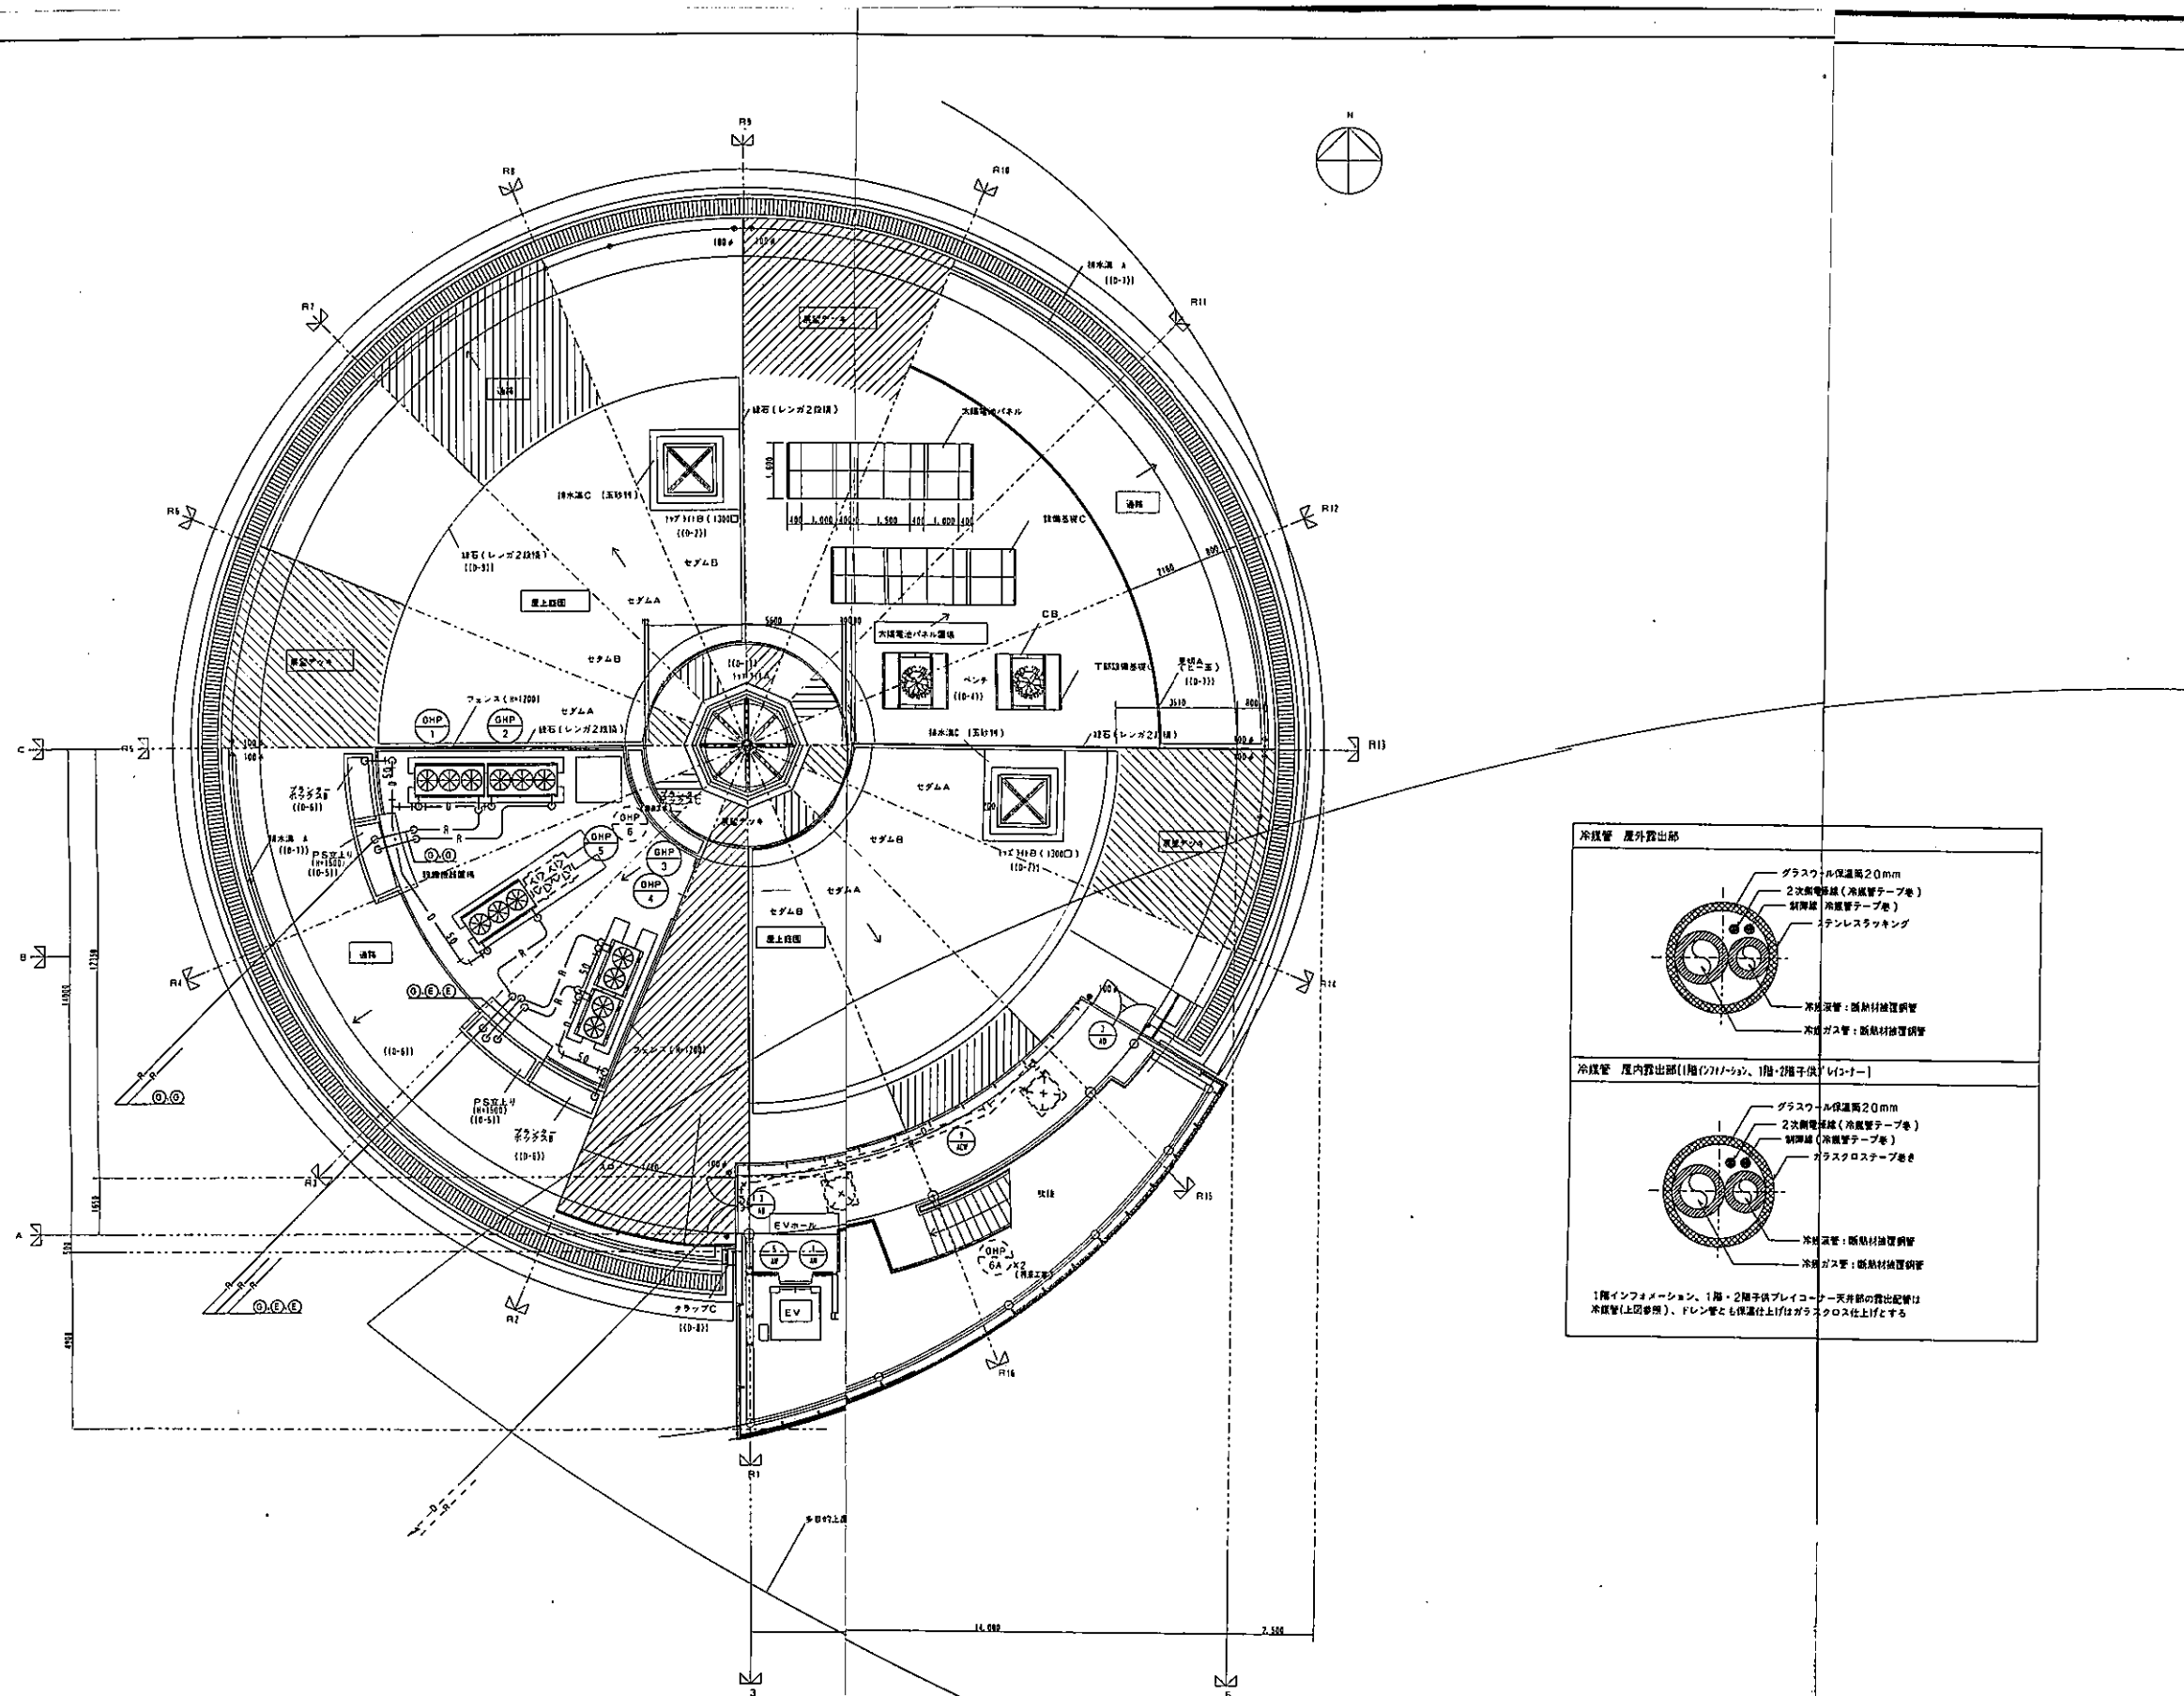



竣工



施工者 株式会社 陸内工業所

06		〔仮称〕桜ヶ池緑地プレイハウス建設空調設備工事									
15		豊田市都市整備部		管 理 課	所 属 課	所 属 課	所 属 課	所 属 課	所 属 課	所 属 課	所 属 課
伊藤建築設計事務所


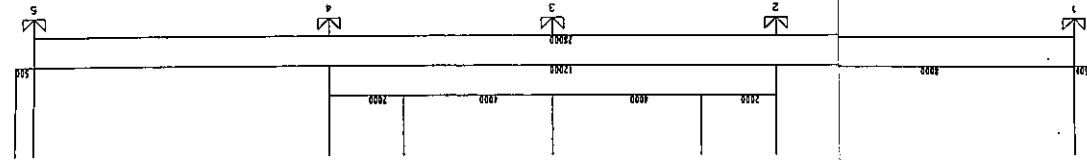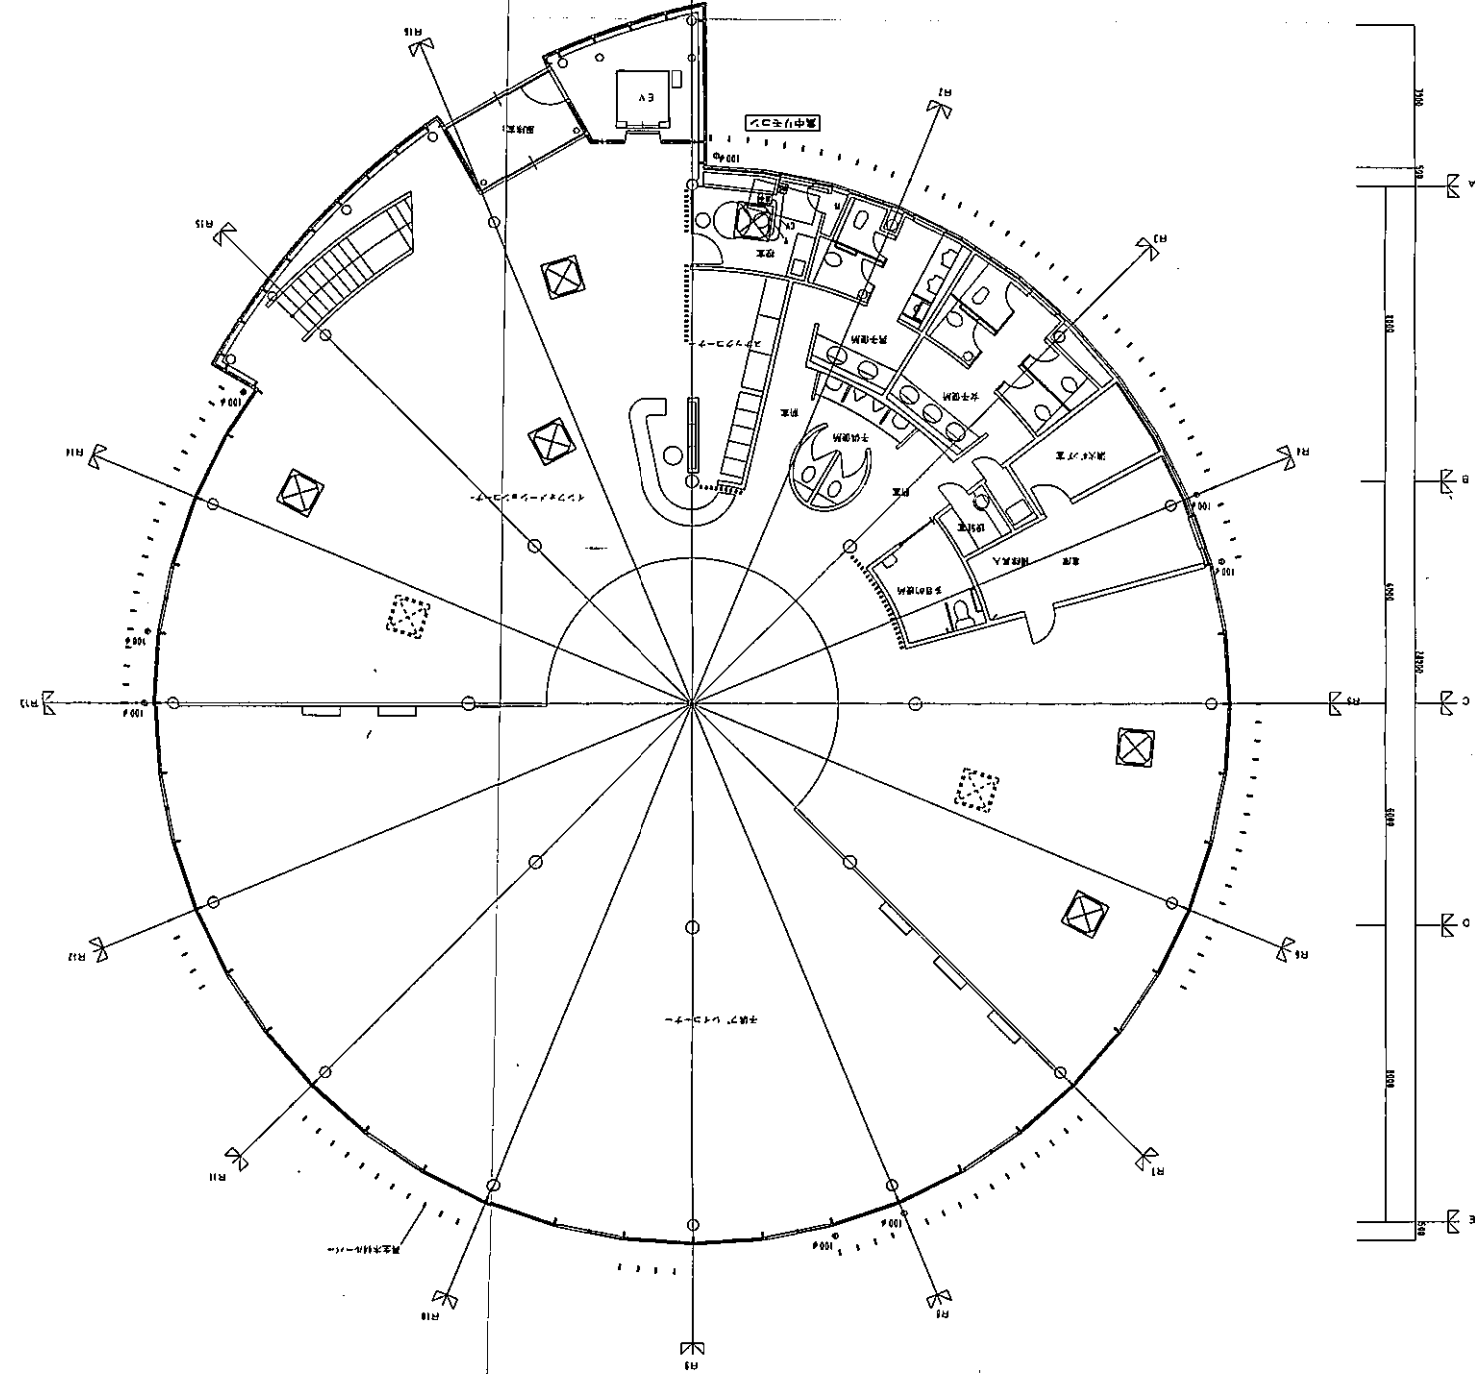[illegible]

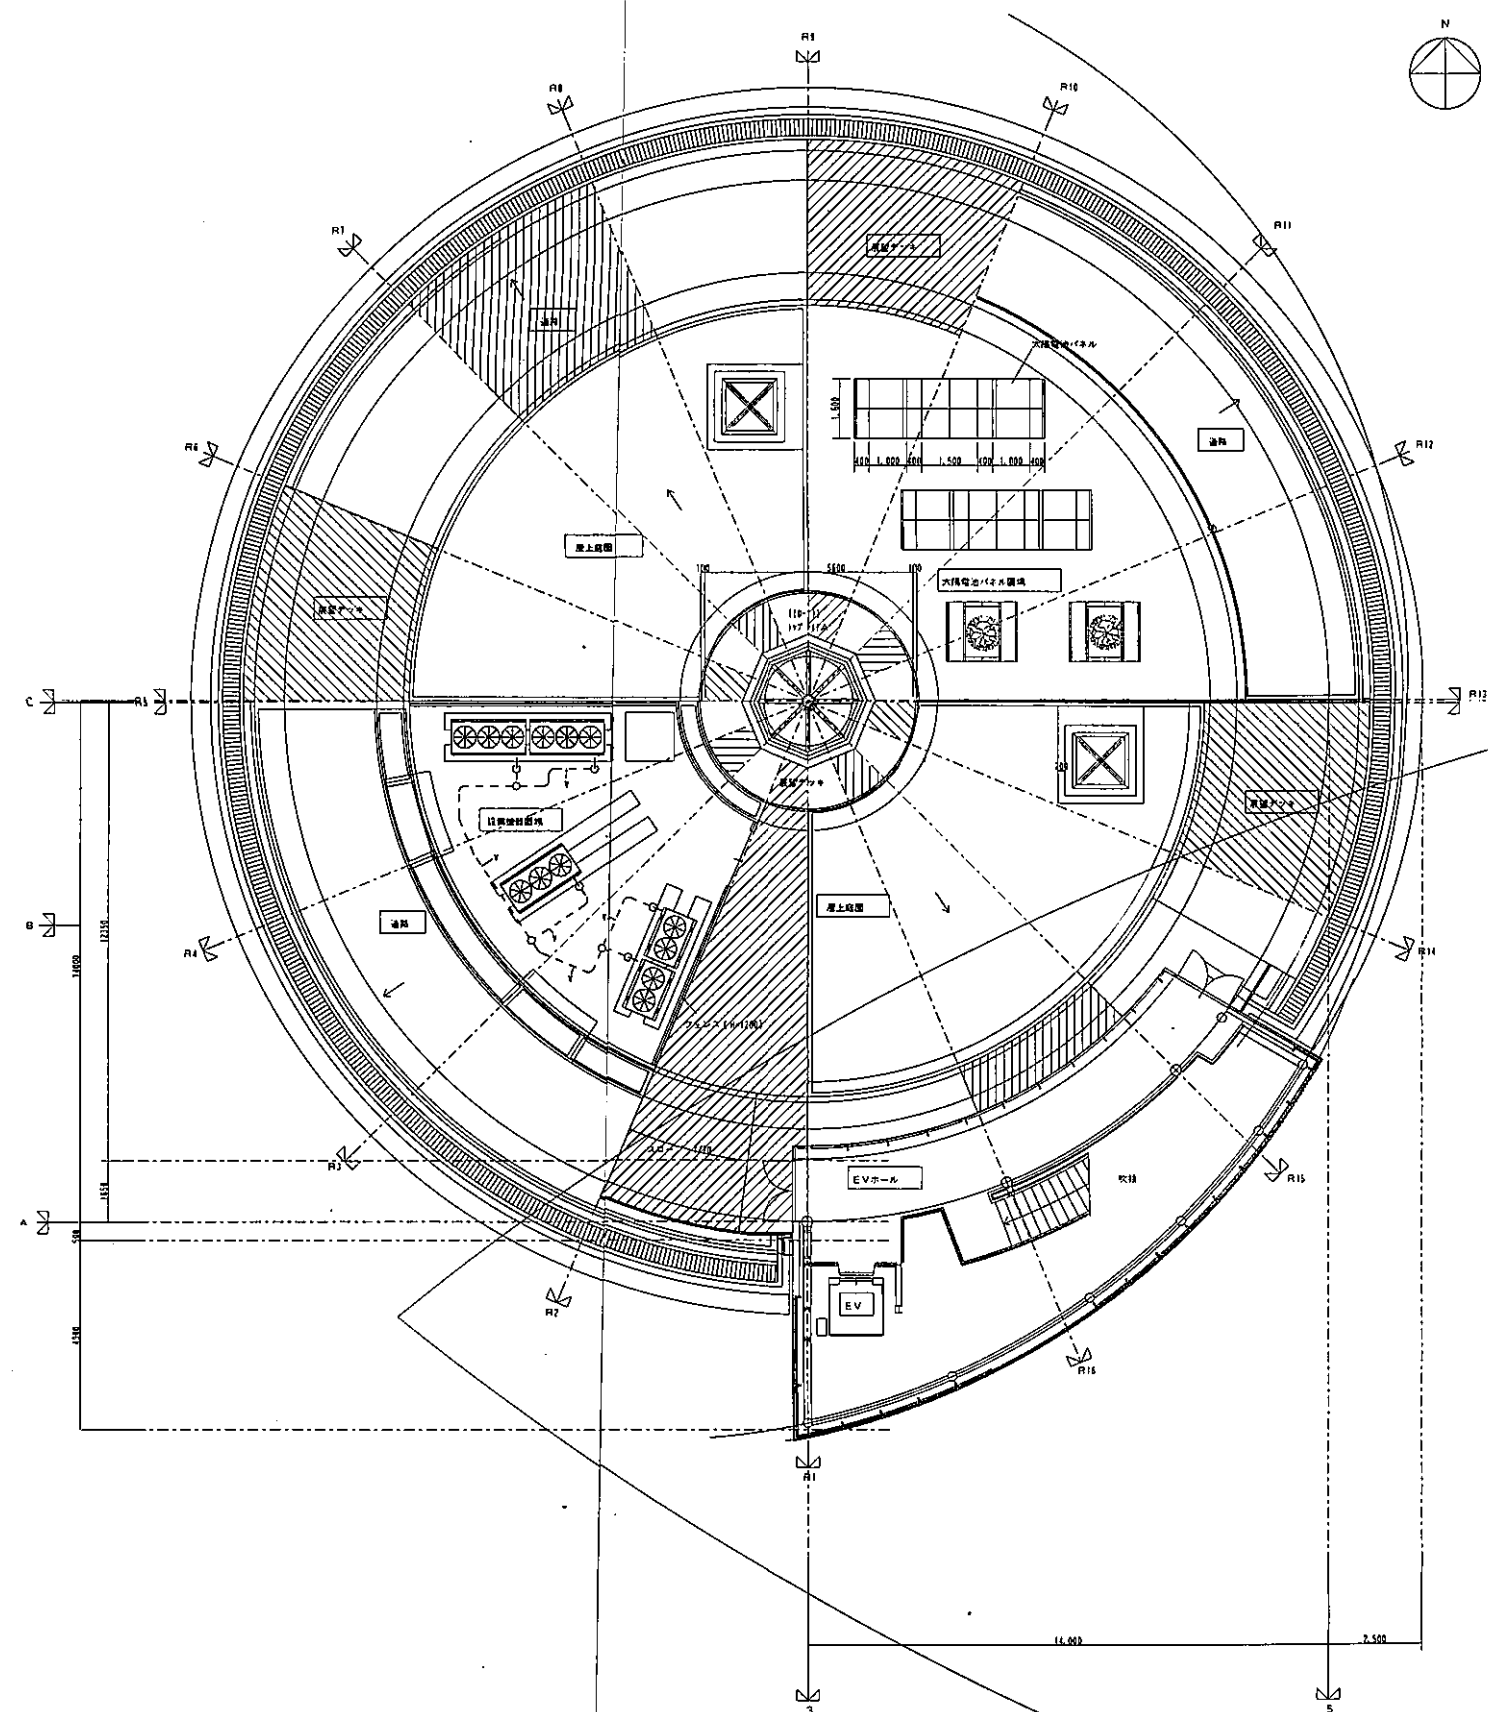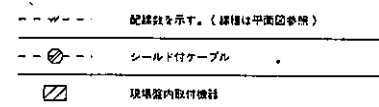

施工者 株式会社 陣内工務所

	豊田市都市整備部 宮崎課				豊田市都市整備部		1/100		11年 3月		
